



DOKUMENTACE SKUTEČNÉHO PROVEDENÍ

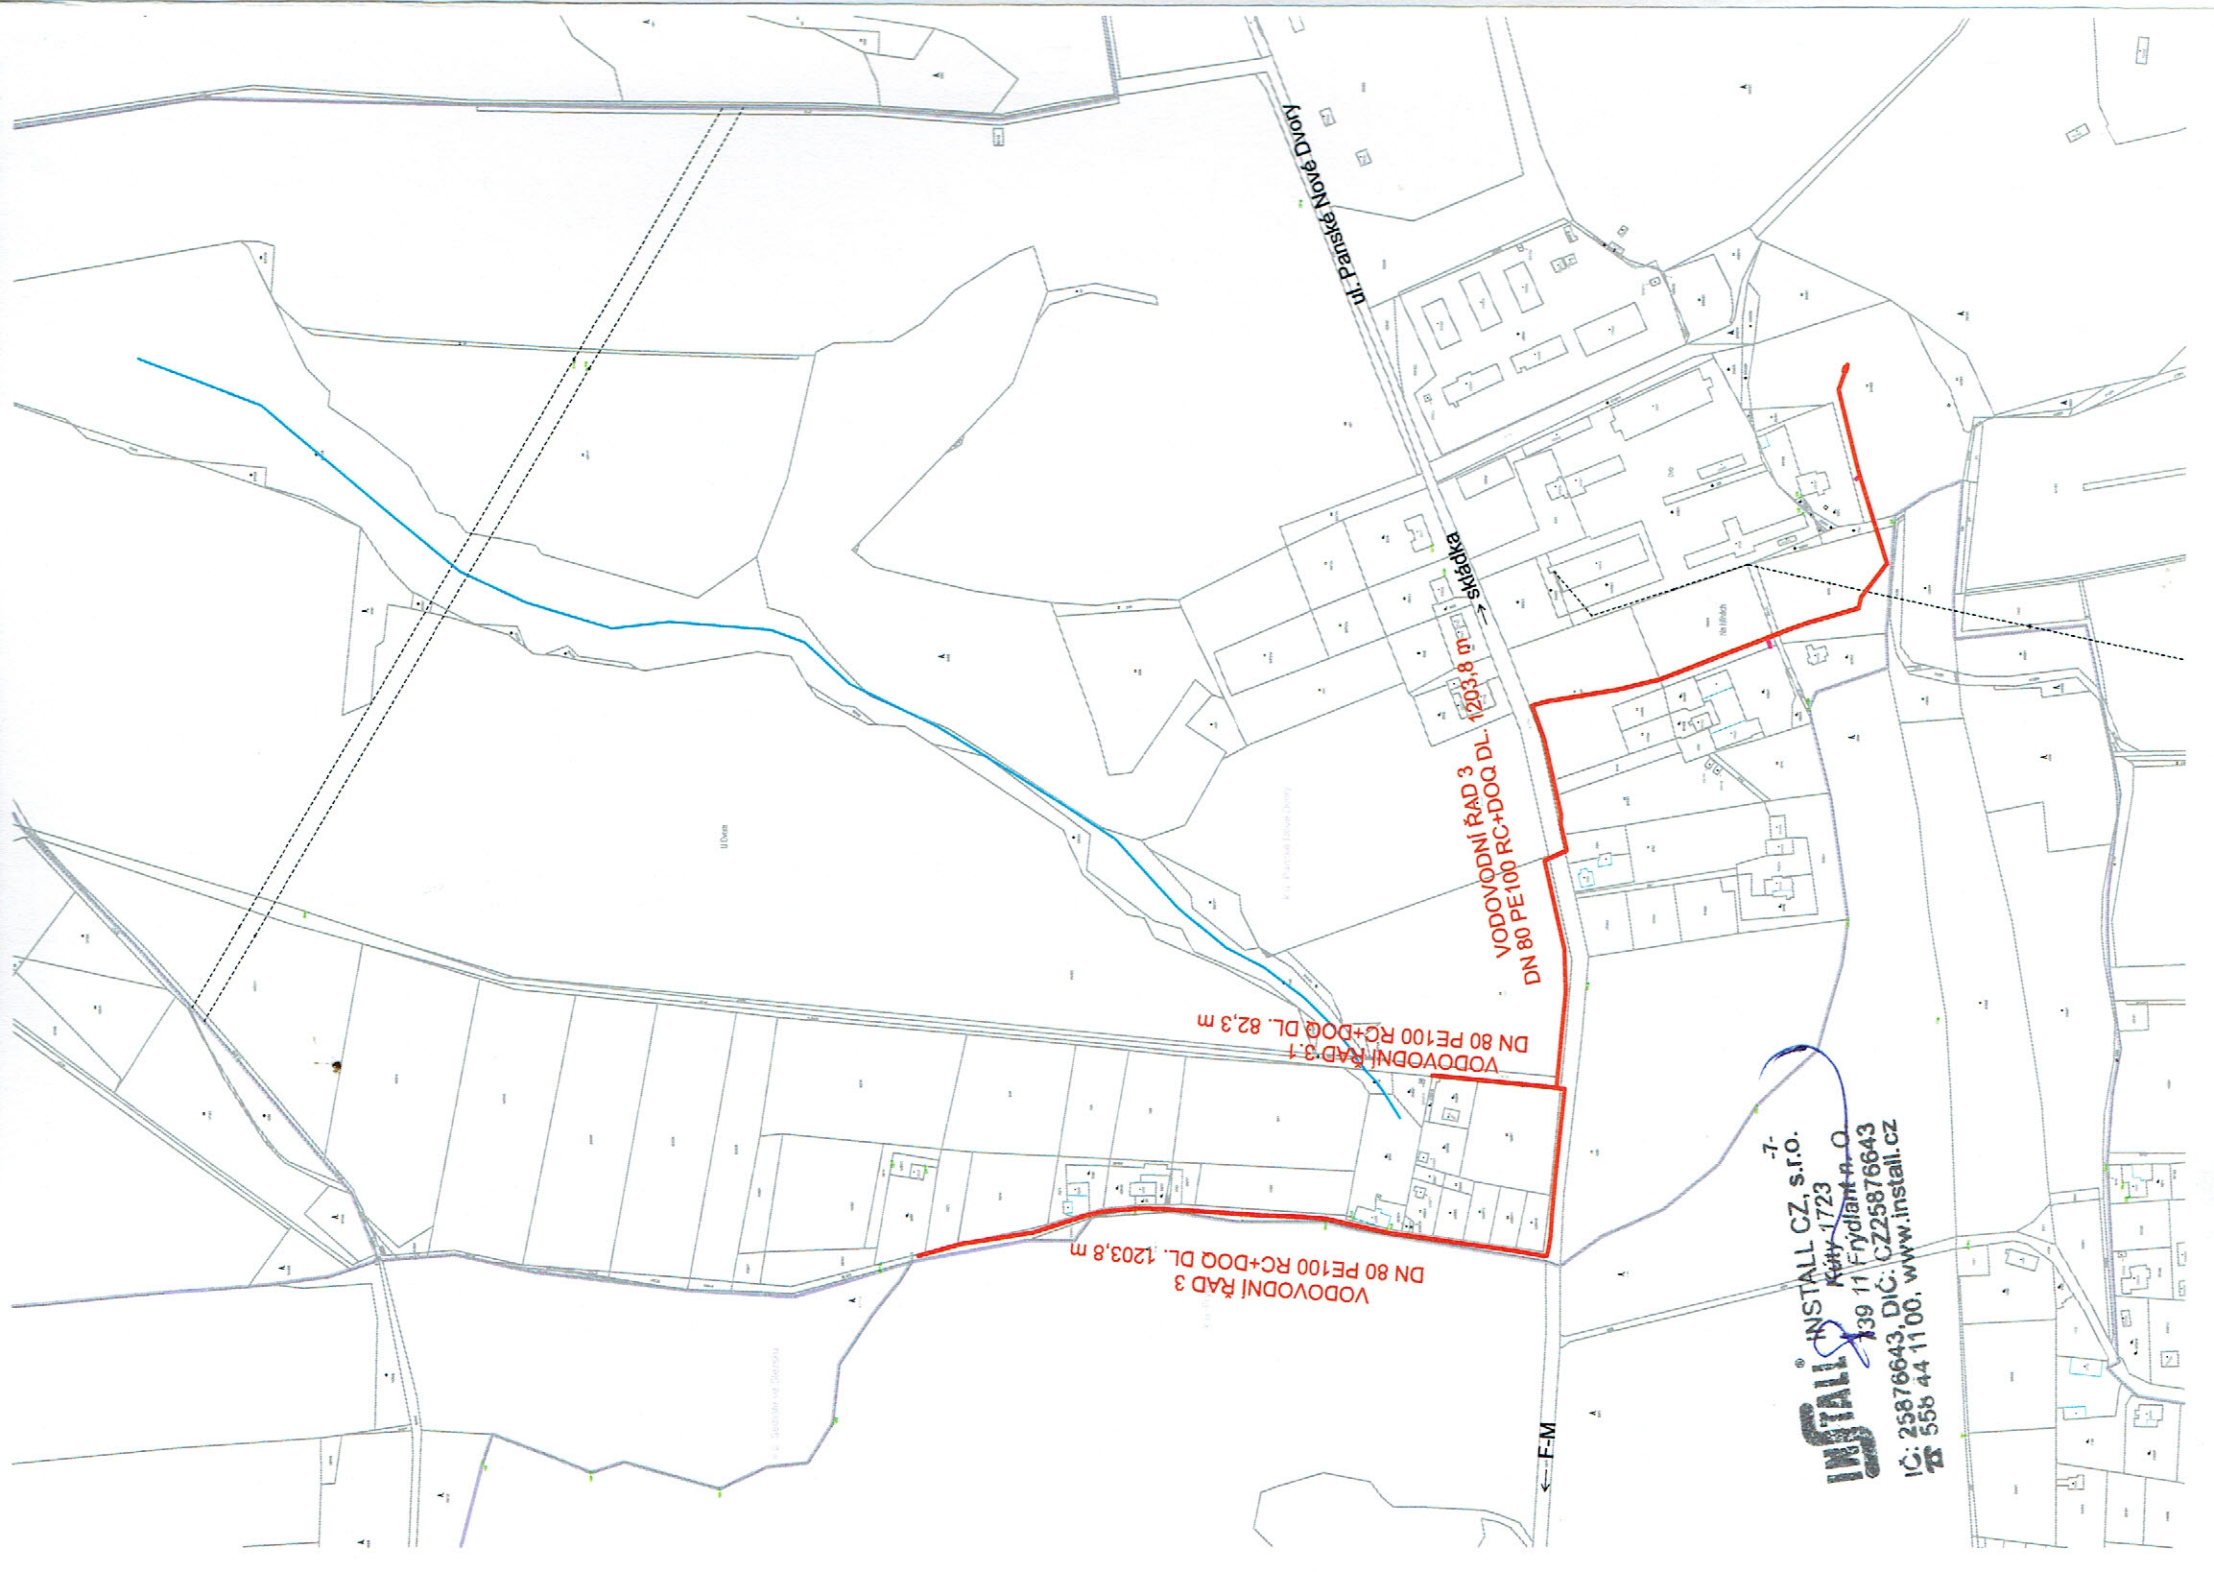

INSTALL CZ, s.r.o.
Kůry 1723
739 11 Frýdlant n. O.
IČ: 25876643, DIČ: CZ25876643
558 44 11 00, www.install.cz

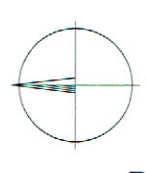

LEGENDA :


- NÁVRH VODOVODU
- HRANICE KATASTRÁLNÍCH ÚZEMÍ
- VODOTEČ



ZMĚNA VÝKRESU :

Č. ZMĚNY	PŘEDMĚT ZMĚNY	ZMĚNU PROVEDL	PODPIS	DATUM ZMĚNY

C. SITUAČNÍ VÝKRESY

**KONEKO®**

709 00 OSTRAVA - Výstavní 2224/8
TEL. (+420) 596 633 836 FAX : (+420) 596 633 889
(+420) 596 664 111 E-MAIL : koneko@koneko.cz

Investor :	Statutární město Frýdek-Místek			Hlavní inženýr projektu :	Ing. S. Gorbunov
Akce :	Výstavba vodovodního řádu - Panské Nové Dvory - lokalita č.3			Zodp. projektant :	J. Pastorek
Objekt :	Situvační výkres širších vztahů			Vypracoval :	Ing. D. Molnár
				Kontroloval :	Ing. S. Gorbunov
Zakázkové číslo :	2928-3/DSP-2016	Číslo přílohy :	C.1	Stupeň :	Datum :
Archivní číslo :	2928-3/03	Měřítko :	1 : 5000	DPS	07/2019

TENTO VÝKRES A JEHO PŘÍLOHY JSOU NAŠIM DUŠEVNÍM VLASTNICTVÍM, NESMÍ BÝT BEZ NAŠEHO PŘEDCHOZÍHO PÍSEMNÉHO SOUHLASU KOPIROVÁNY, ROZMNOŽOVÁNY ANI ZPŘÍSTUPNĚNY JINÝM OSOBÁM NEBO FIRMÁM

INSTALL CZ, s.r.o.
Kůry 1723
739 11 Frýdlant n. O.
IČ: 25876643, DIČ: CZ25876643
558 44 11 00, www.install.cz