

**INSTALL** <sup>-7-</sup> INSTALL CZ, s.r.o.  
Kúty 1723  
739 11 Frýdek-Místek n. O.  
IČ: 25876643, DIČ: CZ25876643  
TEL: 558 44 11 00, www.install.cz



*DOKUMENTACE SKUTEČNÉHO PROVEDENÍ*

ZMĚNA VÝKRESU :


Č. ZMĚNY	PŘEDMĚT ZMĚNY	ZMĚNU PROVEDL	PODPIS	DATUM ZMĚNY

## D. DOKUMENTACE OBJEKTŮ

		<b>709 00 OSTRAVA - Výstavní 2224/8</b> TEL. (+420) 596 633 836 FAX : (+420) 596 633 689 (+420) 596 664 111 E-MAIL : koneko@koneko.cz	
Investor : <b>Statutární město Frýdek-Místek</b>		Hlavní inženýr projektu : Ing. S. Gorbunov <i>[signature]</i>	
Akce : <b>Výstavba vodovodního řadu - Panské Nové Dvory - lokalita č.3</b>		Zodp. projektant : J. Pastorek <i>[signature]</i>	
Objekt :		Vypracoval : Ing. D. Molnár <i>[signature]</i>	
Název přílohy : <b>Příčné řezy</b>		Kontroloval : Ing. S. Gorbunov <i>[signature]</i>	
Zakázkové číslo :	2928-3/DSP-2016	Číslo přílohy :	D.2.b.5
Archivní číslo :	2928-3/03	Měřítko :	1 : 100/100
Stupeň :		Datum :	
DPS		07/2019	
<p><b>TENTO VÝKRES A JEHO PŘÍLOHY JSOU NAŠÍM DUŠEVNÍM VLASTNICTVÍM, NESMÍ BÝT BEZ NAŠEHO PŘEDCHOZÍHO PÍSEMNÉHO SOUHLASU KOPÍROVÁNY, ROZMNOŽOVÁNY ANI ZPŘÍSTUPNĚNY JINÝM OSOBÁM NEBO FIRMÁM</b></p>			

# Příčný řez 1-1 Lokalita 3

MĚŘÍTKO 1:100 / 1:100

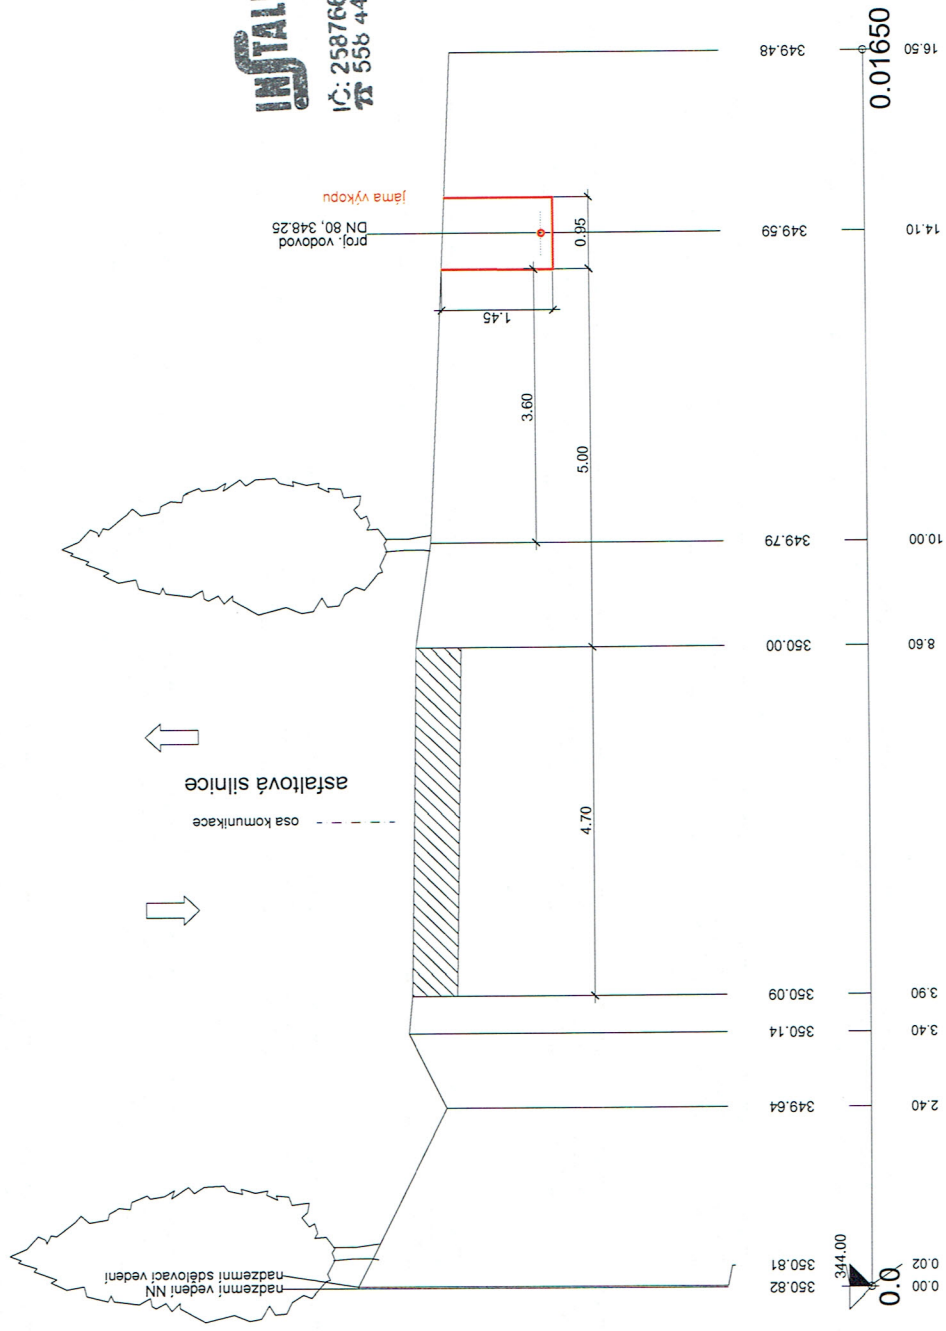


INSTAL<sup>®</sup> INSTALL CZ, s.r.o.  
Kúty 1723  
739 11 Frydlant n. O.  
IČ: 25876643, DIČ: CZ25876643  
558 44 11 00, www.install.cz

KÓTA TERÉNU

STANIČENÍ [Km],[m]

# Příčný řez 2-2 Lokalita 3

MĚŘÍTKO 1:100 / 1:100

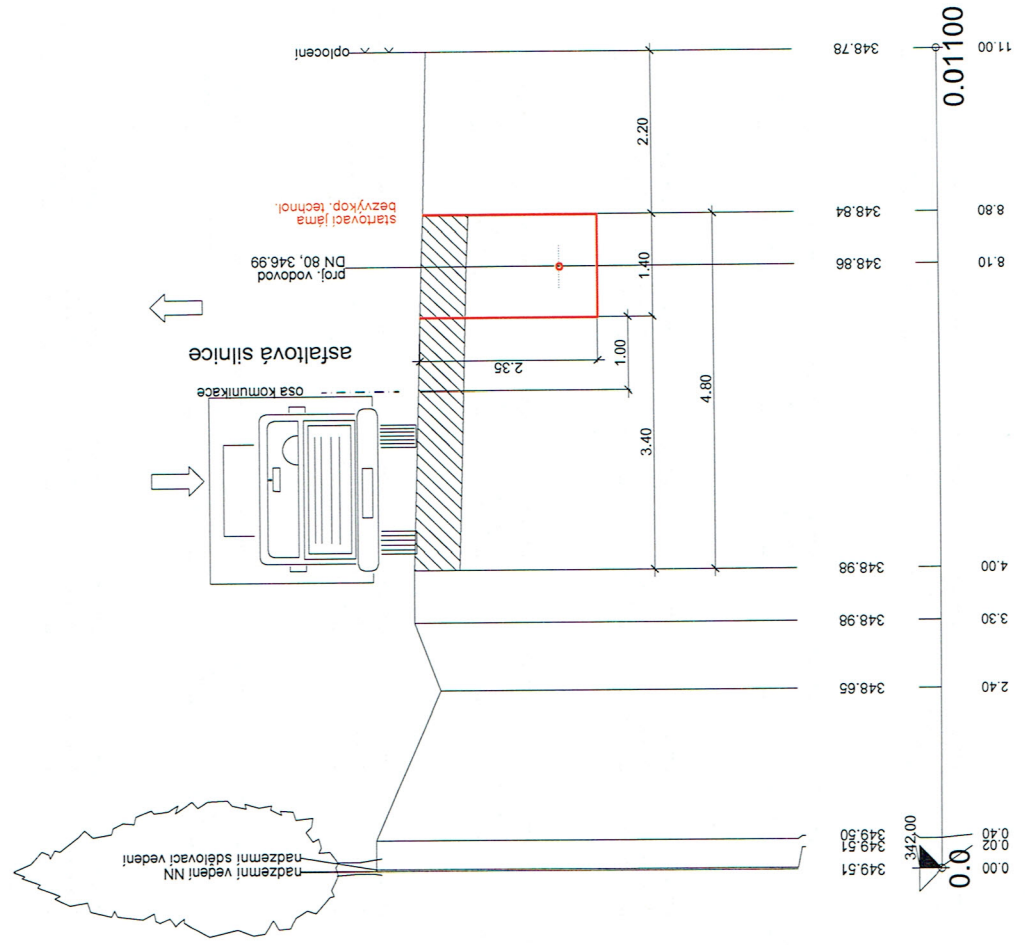

# Příčný řez 3-3 Lokalita 3

MĚŘÍTKO 1:100 / 1:100

