

DOKUMENTACE SKUTEČNÉHO PROVEDENÍ
DOKLÁDKA ASFALTU NEBYLA REALIZOVÁNA

INSTALL INSTALL CZ, s.r.o.
Kúty 1723
739 11 Frýdlant n. O.
IČ: 25876643, DIČ: CZ25876643
558 44 11 00, www.install.cz



ZMĚNA VÝKRESU :


Č. ZMĚNY	PŘEDMĚT ZMĚNY	ZMĚNU PROVEDL	PODPIS	DATUM ZMĚNY

D.2 DOKUMENTACE TECHNICKÝCH A TECHNOLOGICKÝCH ZAŘÍZENÍ

 KONEKO®		709 00 OSTRAVA - Výstavní 2224/8	
		TEL. (+420) 596 633 836 FAX : (+420) 596 633 689 (+420) 596 664 111 E-MAIL : koneko@koneko.cz	
Investor : Statutární město Frýdek-Místek		Hlavní inženýr projektu : Ing. S. Gorbunov 	
Akce : Výstavba vodovodního řadu - Panské Nové Dvory - lokalita č.2		Zodp. projektant : J. Pastorek 	
Objekt :		Vypracoval : Ing. D. Molnár 	
Název přílohy : Příčné řezy		Kontroloval : Ing. S. Gorbunov 	
Zakázkové číslo :	2928-2/DSP-2016	Číslo přílohy :	D.2.b.5
Archivní číslo :	2928-2/03	Měřítko :	1 : 1000/100
Stupeň :		Datum :	
DPS		06/2018	
TENTO VÝKRES A JEHO PŘÍLOHY JSOU NAŠÍM DUŠEVNÍM VLASTNICTVÍM, NESMÍ BÝT BEZ NAŠEHO PŘEDCHOZÍHO PÍSEMNÉHO SOUHLASU KOPÍROVÁNY, ROZMNOŽOVÁNY ANI ZPŘÍSTUPNĚNY JINÝM OSOBÁM NEBO FIRMÁM			


Příčný řez 1-1 Lokalita 2

MĚŘÍTKO 1:100 / 1:100

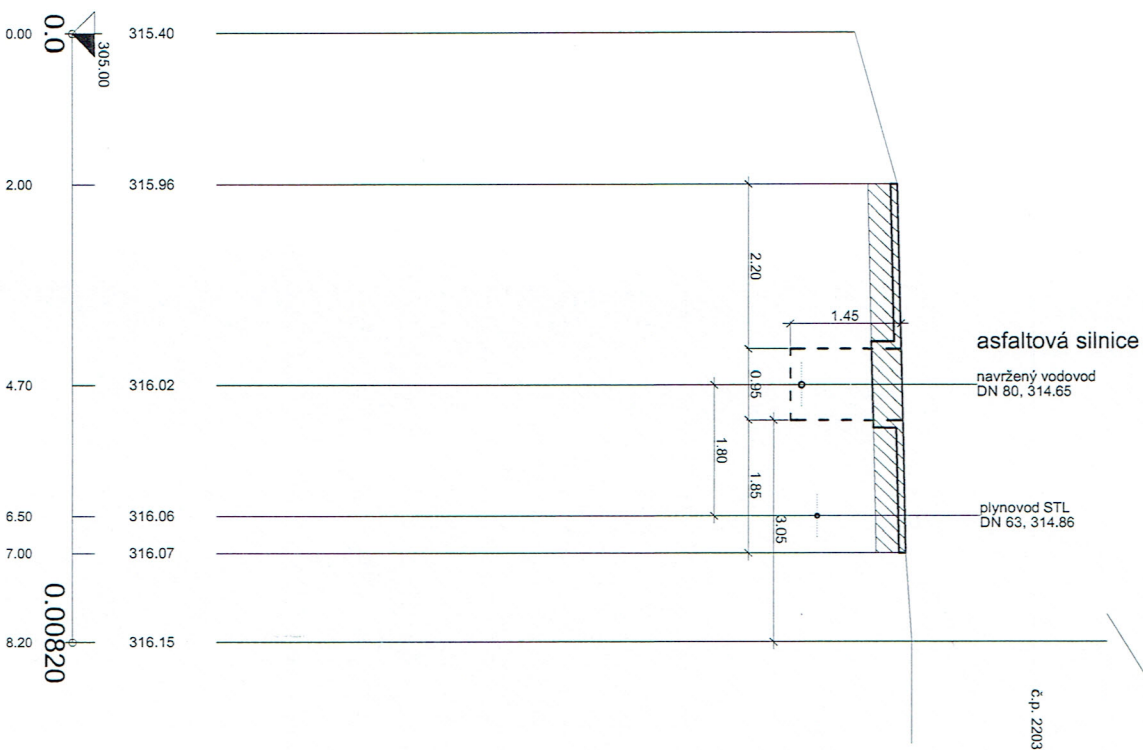

Příčný řez 2-2
Lokalita 2

MĚŘÍTKO 1:100 / 1:100

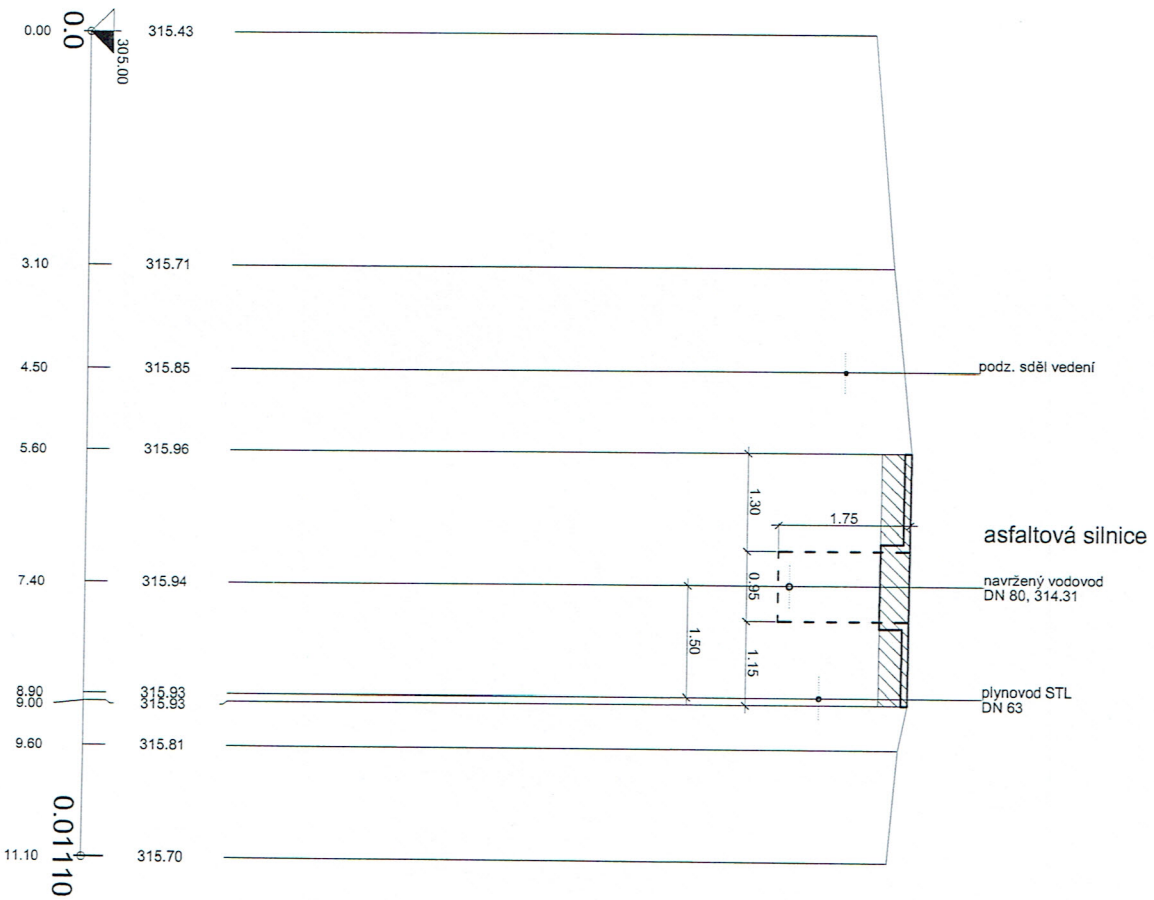

Příčný řez 3-3 Lokalita 2

MĚŘÍTKO 1:100 / 1:100

