


č.	účel	PLOCHA m ²	Druh PODLAHY PLOCHA	PORUCH STĚN	PORUCH STŘEPU	č.	účel	PLOCHA m ²	Druh PODLAHY PLOCHA	PORUCH STĚN	PORUCH STŘEPU
1.01	ZAVĚTRÍ	4,99				1.16	SKLAD	9,46	KERAMICKÁ DLAŽBA	VÁPENOCEM. OMITKA	VÁPENOCEM. OMITKA
1.02	CHODBA	120,62	KERAMICKÁ DLAŽBA	VÁPENOCEM. OMITKA	VÁPENOCEM. OMITKA	1.17	SKLAD	14,63	KERAMICKÁ DLAŽBA	VÁPENOCEM. OMITKA	VÁPENOCEM. OMITKA
1.03	DENNÍ MÍSTNOST	12,08	PVC LINO	VÁPENOCEM. OMITKA	VÁPENOCEM. OMITKA	1.18	SKLAD	9,81	KERAMICKÁ DLAŽBA	VÁPENOCEM. OMITKA	VÁPENOCEM. OMITKA
1.04	ŠATNA	6,72	PVC LINO	KERAMICKÝ OBKLAD V 2,0 m	VÁPENOCEM. OMITKA	1.19	SKLAD	9,55	KERAMICKÁ DLAŽBA	VÁPENOCEM. OMITKA	VÁPENOCEM. OMITKA
1.05	WC + UMYVÁRNA	2,87	KERAMICKÁ DLAŽBA	KERAMICKÝ OBKLAD V 2,0 m	VÁPENOCEM. OMITKA	1.20	LEDNICE	29,23			
1.06	WC + UMYVÁRNA	2,44	KERAMICKÁ DLAŽBA	KERAMICKÝ OBKLAD V 2,0 m	VÁPENOCEM. OMITKA	1.21	KOMORA	3,72	KERAMICKÁ DLAŽBA	VÁPENOCEM. OMITKA	VÁPENOCEM. OMITKA
1.07	ŠATNA	8,96	KERAMICKÁ DLAŽBA	VÁPENOCEM. OMITKA	VÁPENOCEM. OMITKA	1.22	SCHODIŠŤOVÝ PROSTOR	15,00	PVC LINO	VÁPENOCEM. OMITKA	VÁPENOCEM. OMITKA
1.08	SKLAD	9,22	KERAMICKÁ DLAŽBA	VÁPENOCEM. OMITKA	VÁPENOCEM. OMITKA	1.23	KANCELÁŘ	16,20	KERAMICKÁ DLAŽBA	KERAMICKÝ OBKLAD V 2,0 m	OMITKA
1.09	SKLAD	9,75	KERAMICKÁ DLAŽBA	VÁPENOCEM. OMITKA	VÁPENOCEM. OMITKA	1.24	WC	3,05	KERAMICKÁ DLAŽBA	KERAMICKÝ OBKLAD V 2,0 m	OMITKA
1.10	CHODBA	5,70	KERAMICKÁ DLAŽBA	VÁPENOCEM. OMITKA	VÁPENOCEM. OMITKA	1.25	SKLAD	6,12	KERAMICKÁ DLAŽBA	KERAMICKÝ OBKLAD V 2,0 m	OMITKA
1.11	SUŠÁRNA	7,30	KERAMICKÁ DLAŽBA	VÁPENOCEM. OMITKA	VÁPENOCEM. OMITKA	1.26	VÝTAHOVÁ ŠACHTA	2,10			
1.12	LEDNICE	2,63				1.27	VÝTAHOVÁ ŠACHTA	1,13			
1.13	LEDNICE	2,63				1.28	KOMORA	0,74	KERAMICKÁ DLAŽBA	VÁPENOCEM. OMITKA	VÁPENOCEM. OMITKA
1.14	LEDNICE	2,63				1.29	SKLAD	13,35	KERAMICKÁ DLAŽBA	KERAMICKÝ OBKLAD V 2,0 m	OMITKA
1.15	LEDNICE	4,90				1.30	SKLAD	17,69	KERAMICKÁ DLAŽBA	KERAMICKÝ OBKLAD V 2,0 m	OMITKA

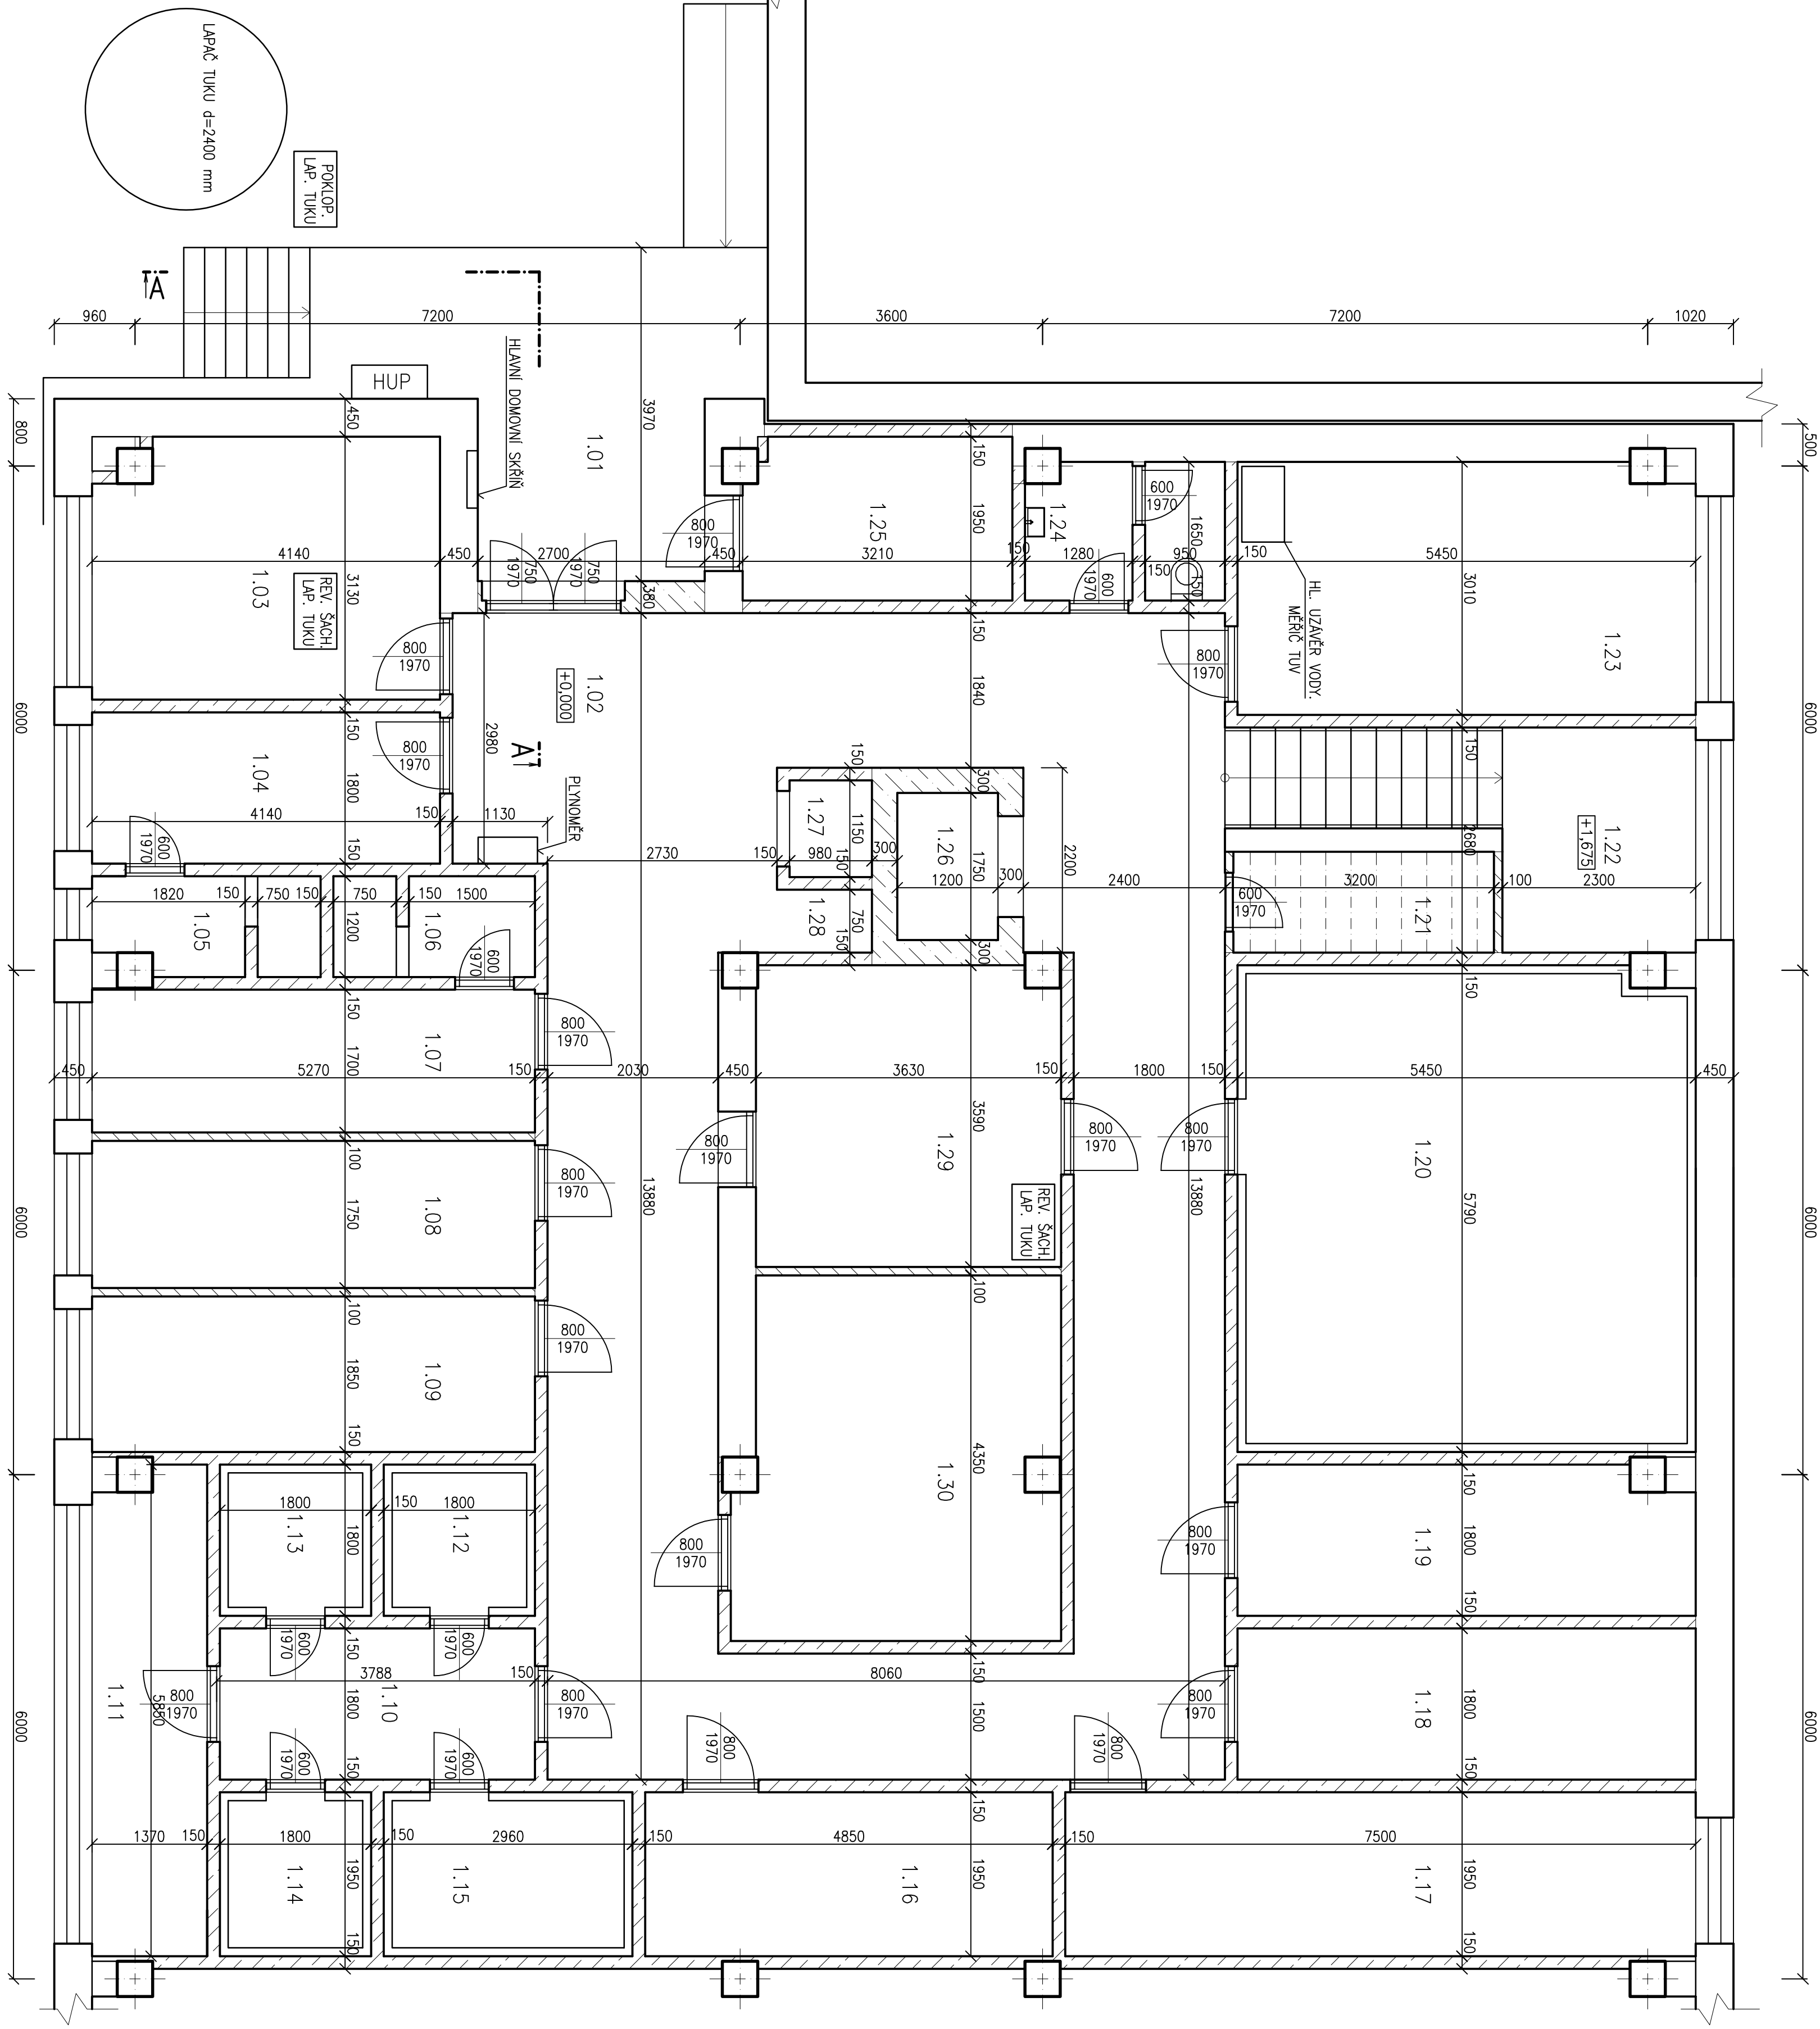

LEGENDA MATERIÁLŮ			
	OBVODOVÉ A VNITŘNÍ ZDVO tl. 450 mm		
	VNEŠNÍ A VNITŘNÍ NOSNÉ ZDVO tl. 300 mm		
	VNITŘNÍ NE NOSNÉ ZDVO tl. 150 mm		
	VNITŘNÍ NE NOSNÉ ZDVO tl. 100 mm		
	NOSNÉ ŽB SLOUPY 420x420 mm		

PASPORT				VÝTIISK OSLO.	
ŠKOLNÍ JÍDELNA A KUCHYŇE ZŠ EL. KRASNOHORSKÉ 2254, F-M				STAV. OBJEKT	SO.01
				FORMÁT	A0/80x110
				DATAUM	12.02.22
NÁZEV VYKRESU PŮDORYS 1NP				MĚŘÍTKO	1:50
				C. VYKRESU	02