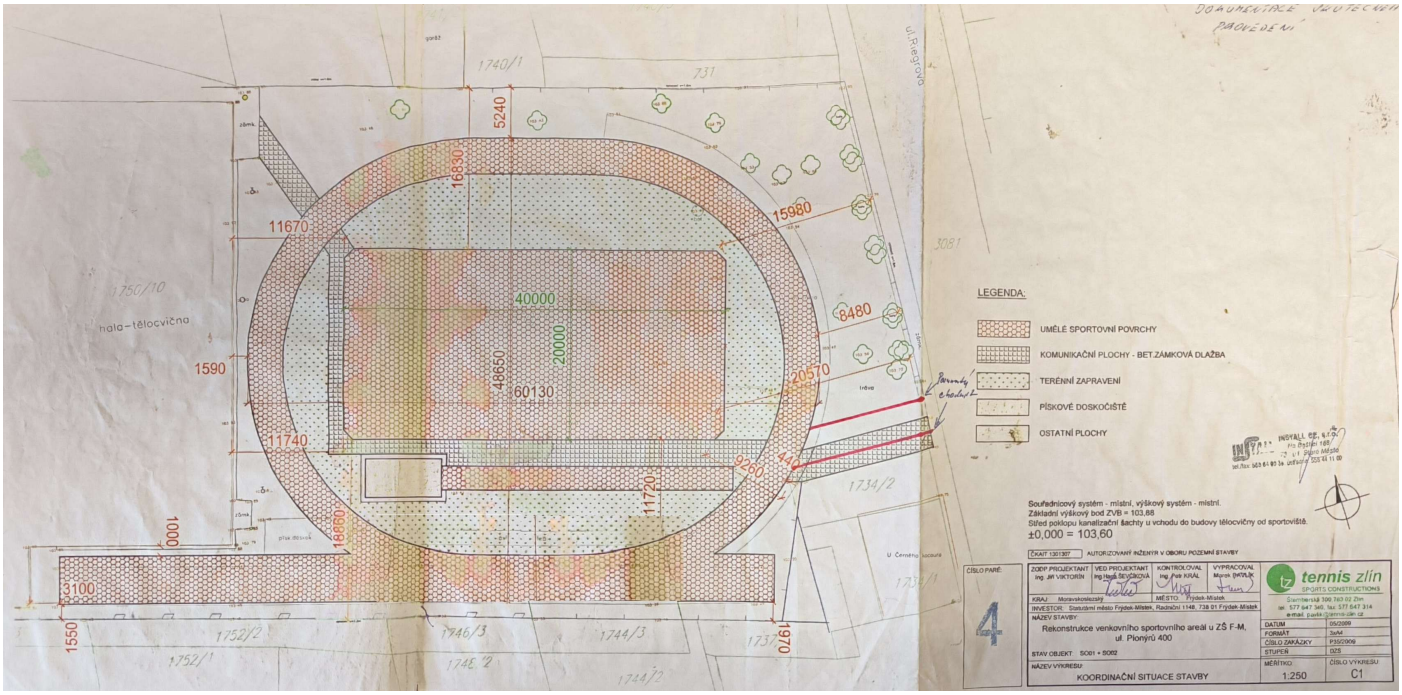
DOKUMENTACE SKUTEČNÉHO PROVEDENÍ
ul. Riegrova
1740/1
731
5240
16830
11670
15980
40000
20000
46650
60130
8480
1590
20570
11740
9260
11720
16680
1000
3100
1550
1970
1750/10
hala-tělocvična
1752/2
1752/1
1746/3
1744/3
1744/2
1734/2
1737/1
3081
LEGENDA:
UMĚLÉ SPORTOVNÍ POVRCHY
KOMUNIKAČNÍ PLOCHY - BET.ZÁMKOVÁ DLAŽBA
TERÉNNÍ ZAPRAVENÍ
PÍSKOVÉ DOSKOČIŠTĚ
OSTATNÍ PLOCHY
INSVALL CZ, s.r.o.
Souřadnicový systém - místní, výškový systém - místní.
Základní výškový bod ZVB = 103,88
Sklon pokopu kanalizační šachty u vchodu do budovy tělocvičny od sportoviště.
±0,000 = 103,60
ČKAIT 1301307 AUTORIZOVANÝ INŽENÝR V OBORU POZEMNÍ STAVBY
ČÍSLO PARÉ: 4
ZODP.PROJEKTANT Ing. JIŘÍ VIKTORÍN
VED.PROJEKTANT Ing.Hana SEVČÍKOVÁ
KONTROLOVAL Ing. Petr KRÁL
tennis zlín SPORTS CONSTRUCTIONS
Stamicarská 3067/3 702 00 Zlín
tel.: 577 647 346, fax: 577 647 314
e-mail: pavlik@tennis-zlin.cz
KRAJ: Moravskoslezský
MĚSTO: Frýdek-Místek
INVESTOR: Statutární město Frýdek-Místek, Radniční 1148, 738 01 Frýdek-Místek
NÁZEV STAVBY:
Rekonstrukce venkovního sportovního areálu u ZŠ F-M, ul. Pionýrů 400
STAV.OBJEKT SO01 + SO02
NÁZEV VÝKRESU
KOORDINAČNÍ SITUACE STAVBY
DATUM 05/2009
FORMÁT 3xA4
ČÍSLO ZAKÁZKY P35/2009
STUPEŇ DZS
MĚŘÍTKO 1:250
ČÍSLO VÝKRESU C1