ZS POLÁRKA FRÝDEK-MÍSTEK (CZ)
58,75m x 28,5m R8,5m

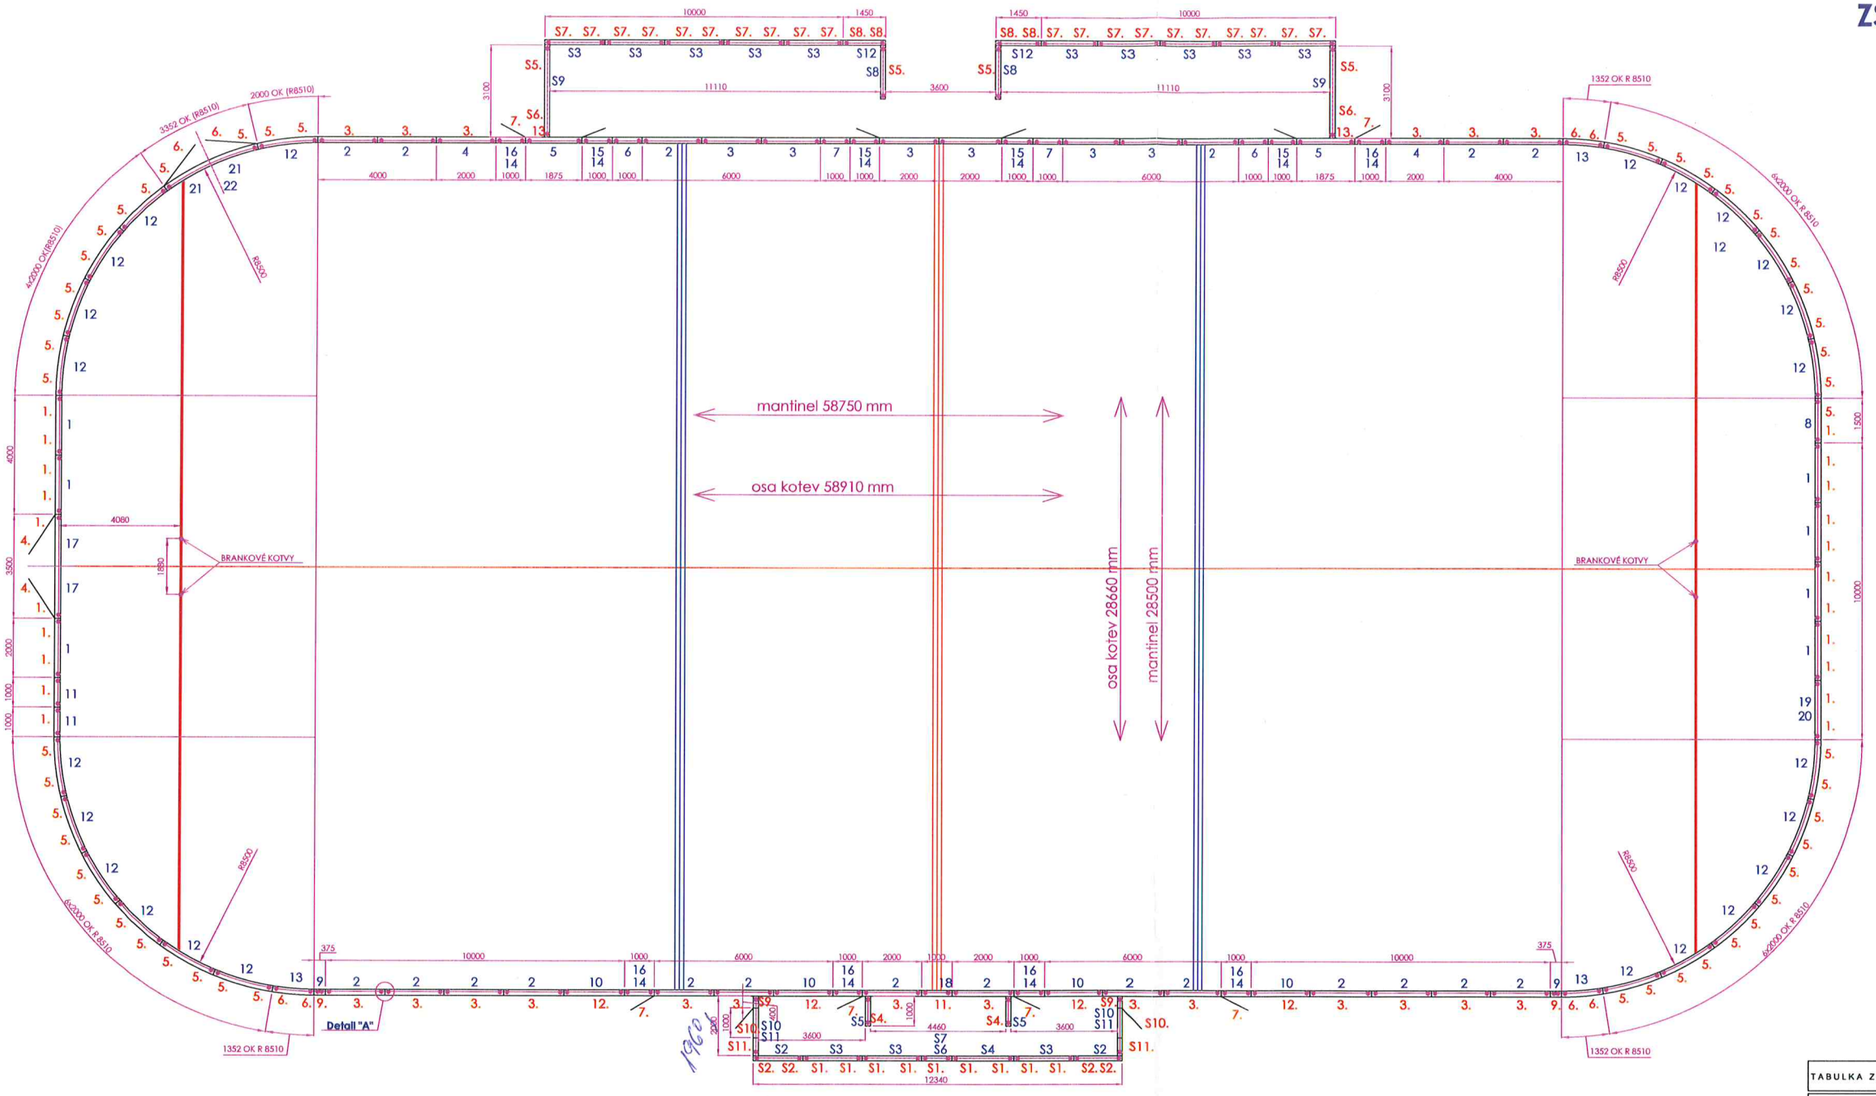

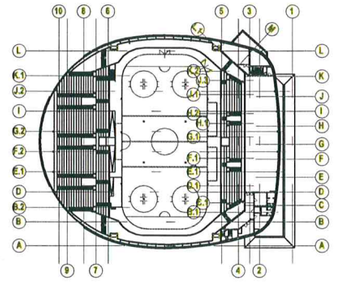

2 - rozmístění panelů
2. - rozmístění skel

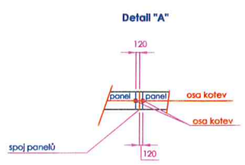

DOKUMENTACE
SKUTEČNÉHO PROVEDENÍ

9 -12- 2014

REMOV Sport, s.r.o.
Trnavská 5/1
434 01 Most
DIČ: CZ27304108
REMOV

± 0,000 =287,650 m Bpv

TABULKA ZMĚN

ZMĚNA	POPIS ZMĚNY	DATUM	VYPRACOVAL

HOKEJ - SPORT CZ s.r.o.
Nepasice 109
503 46, Třebechovice p. O.

vypracoval: Ing. Ondřej David	software: 4M IntelliCAD 6.6 Classic CZ	kraj: Královehradecký
místo: Frýdek-Místek (CZ)		datum: 11/2012
investor:		formát: A1
akce: ZS Frýdek-Místek (SPORTPLEX)		měřítko: 1:100
obsah: Kl. pl. mantinelu 58,75x28,5m R8,5m		číslo výkresu: 1738/12

NÁZEV STAVBY
MULTIFUNKČNÍ CENTRUM FRÝDEK MÍSTEK
ČÁST 2 - HALA POLÁRKA

OSA projekt s.r.o.
Kařkova 10, 702 00 Ostrava
tel.595 693 200
fax. 596 618 567
e-mail:osa@osa-projekt.cz

VEDOUCÍ PROJEKTU	ARCHITEKT	ZODPOVĚDNÝ PROJEKTANT	VYPRACOVAL
Tomáš Lehnert	ing.arch. Aleš Vojtasík	ing. Ondřej David	ing. Ondřej David

OBJEDNATEL: SPORTPLEX Frýdek - Místek, s.r.o., Na Příkopě 3162, 738 01 Frýdek-Místek

STAVEBNÍ OBJEKT	STUPEŇ	DATUM
701.2 - HALA POLÁRKA	DPS	30. 11. 2012
ČÁST: PS 712.2 - MANTINELY	FORMÁT A4: 4	MĚŘÍTKO

NÁZEV VÝKRESU
KLADEČSKÝ PLÁN MANTINELU
58,75x28,5m, R8,5m

ARCHIVNÍ ČÍSLO		
ČÍSLO ZAKÁZKY	ČÍSLO VÝKRESU	ZMĚNA
09-015-5	PS 712.2-03	

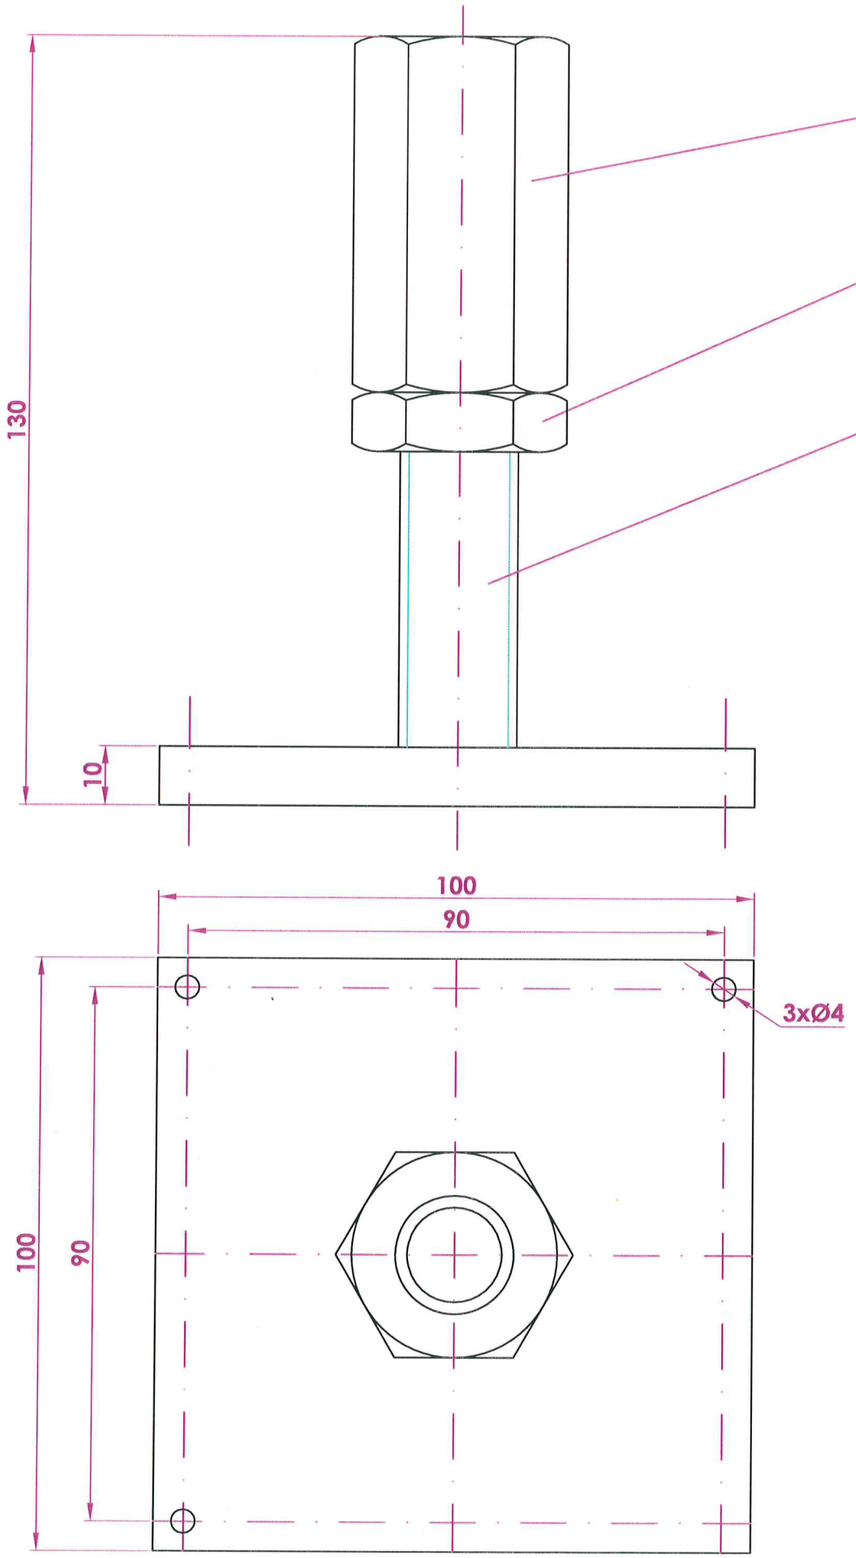

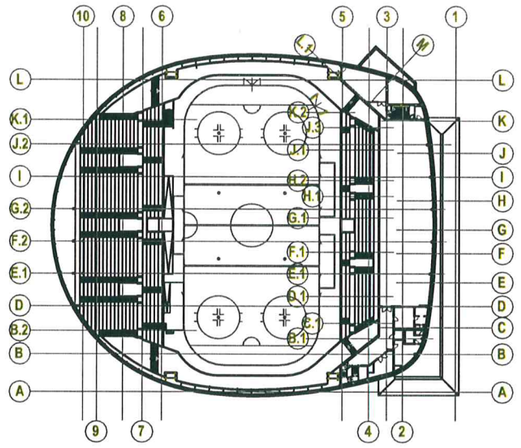

TABULKA ZMĚN

± 0,000 =287,650 m Bpv

ZMĚNA	POPIS ZMĚNY	DATUM	VYPRACOVAL
ZMĚNA	POPIS ZMĚNY	DATUM	VYPRACOVAL
ZMĚNA	POPIS ZMĚNY	DATUM	VYPRACOVAL

HOKEJ - SPORT CZ
s.r.o.
Nepasice 109
503 46, Třebechovice p. O.

vypracoval: Ing. Ondřej David	software: 4M IntelliCAD 6.6 Classic CZ	kraj: Královehradecký	
místo: Frýdek-Místek (CZ)			datum: 11/2012
investor			formát: A3
akce: ZS Polárka Frýdek-Místek			měřítko: 1:1
obsah: kotevní prvek v. 130 mm			číslo výkresu: 1751/12

NÁZEV STAVBY

MULTIFUNKČNÍ CENTRUM FRÝDEK MÍSTEK
ČÁST 2 - HALA POLÁRKA

OSA projekt s.r.o.
Kafkova 10, 702 00 Ostrava
tel.595 693 200
fax. 596 618 557
e-mail:osa@osa-projekt.cz

VEDOUCÍ PROJEKTU	ARCHITEKT	ZODPOVĚDNÝ PROJEKTANT	VYPRACOVAL
Tomáš Lehnert	ing.arch. Aleš Vojtasík	ing. Ondřej David	ing. Ondřej David

OBJEDNATEL: SPORTPLEX Frýdek - Místek, s.r.o., Na Příkopě 3162, 738 01 Frýdek-Místek

STAVEBNÍ OBJEKT	STUPEŇ	DATUM
701.2 - HALA POLÁRKA	DPS	30. 11. 2012
ČÁST: PS 712.2 - MANTINELY	FORMÁT A4: 4	MĚŘÍTKO

NÁZEV VÝKRESU

KOTEVNÍ PRVEK MANTINELU v.130mm

ARCHIVNÍ ČÍSLO

ČÍSLO ZAKÁZKY	ČÍSLO VÝKRESU	ZMĚNA
09-015-5	PS 712.2-04	

DOKUMENTACE
SKUTEČNÉHO PROVEDENÍ
- 9 -12- 2014
REMOV Sport, s.r.o.
Topolová 584
434 01 Most
DIČ: CZ27304108

Kotva je nastanená a zafixována na potřebnou výšku - při nutnosti přestavení lze max. posunovat ± 10 mm

Kotva je na podkladní beton připevněna nastřelovacími hřeby 3x25-35 mm,