KATASTRY
DRUH POVRCHU
VZDÁLENOSTI ŠACHET
OZNAČENÍ ŠACHET
SMĚROVÉ POMĚRY
MĚŘÍTKA 1:250/100

Větev A

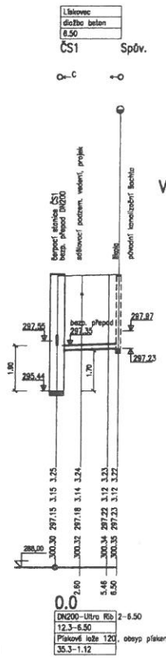

STANIČENÍ [km/m]
PROFIL[mm]-MATERIÁL-DÉLKA[m]
SKLON[promile]-DÉLKA[m]
ULOŽENÍ
KAPACITNÍ PRŮTOK[l/s]-RYCHLOST[m/s]

DN200-Ultra Rib 2-6.50
12.3-6.50
Pískové lože 120, obsyp pískem 300 mm

Větev C

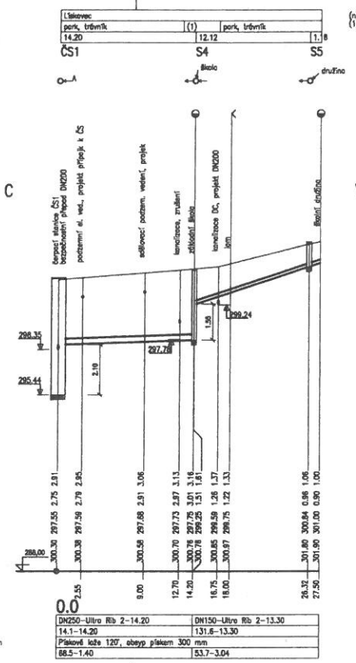

DN250-Ultra Rib 2-14.20	DN150-Ultra Rib 2-13.30
14.1-14.20	131.6-13.30
Pískové lože 120, obsyp pískem 300 mm	
88.5-1.40	53.7-3.04

Větev D

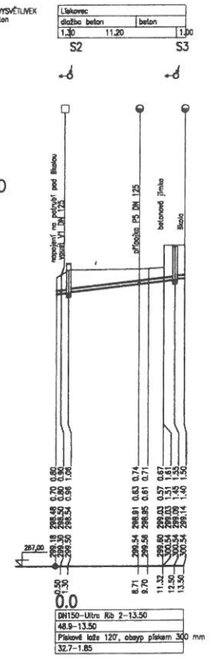

DN150-Ultra Rib 2-13.50
48.9-13.50
Pískové lože 120, obsyp pískem 300 mm
32.7-1.85

Větev DA

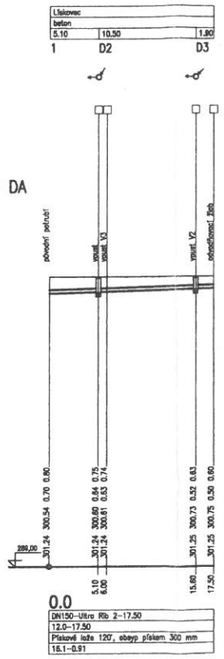

DN150-Ultra Rib 2-17.50
12.0-17.50
Pískové lože 120, obsyp pískem 300 mm
18.1-0.91

Větev DB

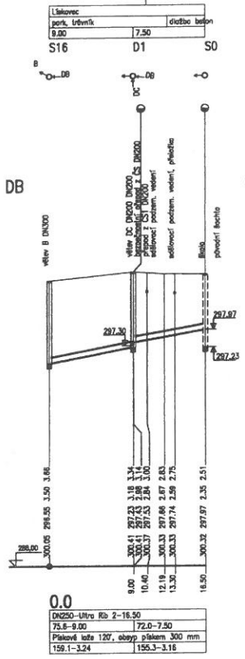

DN250-Ultra Rib 2-16.50	
75.6-9.00	72.0-7.50
Pískové lože 120, obsyp pískem 300 mm	
159.1-3.24	155.3-3.16

Větev DC

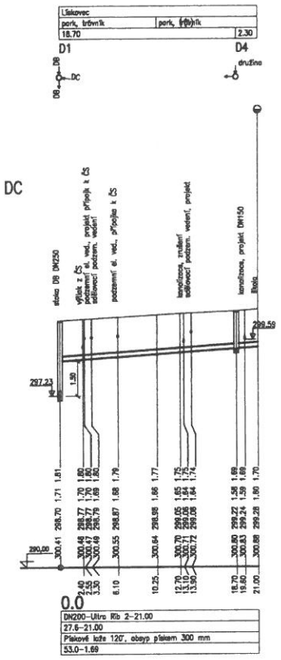

DN200-Ultra Rib 2-21.00
27.6-21.00
Pískové lože 120, obsyp pískem 300 mm
53.0-1.69

TABULKA VYSVĚTLIVEK
dlažba beton

SCHÉMA ULOŽENÍ POTRUBÍ

ULTRA RIB 2 (PP), PVC KG

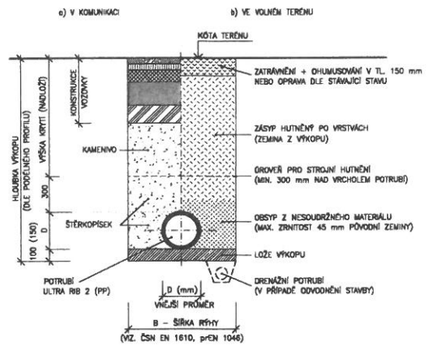

a	OPRAVA TRASY VĚTVÍ B, DH; KOLIZE SE STROMY	28.1.2016	
b	DOPLNĚNÍ VĚTVÍ DC, OPRAVA VĚTVÍ A a ČS1	19.2.2016	
c			
č.	TEXT ZMĚNY – ODŮVODNĚNÍ	DATUM	PODPIS

Ing. Zdeněk Kocich projektová činnost ve výstavbě	Havlíčkův v Brdy 203 736 01 Havířov mobil: 602 420 849 IČO: 48530130 DIČ: CZ6405281	Vypracoval	Ing. Kocich Zdeněk
		Kreslil	Ing. Josef Bochník
		Zodp. projektant	Ing. Kocich Zdeněk
Investor:	MĚSTO FRÝDEK MÍSTEK, RADNIČNÍ 1148, 738 22 FRÝDEK-MÍSTEK		
Akce:	ODKANALIZOVÁNÍ ZŠ LISKOVEC A POŽÁRNÍ ZBROJNICE	Okres	FRÝDEK-mÍSTEK
		Skupina	SPS
Část:	ZÁKLADNÍ ŠKOLA	Počet listů/díl	4 x A4
		Datum	LISTOPAD 2015
Název přílohy:	PODÉLNÝ PROFIL A, C, D, DA, DB, DC	Měřítko	1 : 250/100
		Č. přílohy	3.3

DOKUMENTACE SKUTEČNÉHO PROVEDENÍ STAVBY
datum: 30/8/2016 podpis:

Jurčina s.r.o.
735 64 Havířov-Pr. Suchá, Budovatelů 771/1
DIČ: CZ25886550